




FASAD MOT SYDVÄST

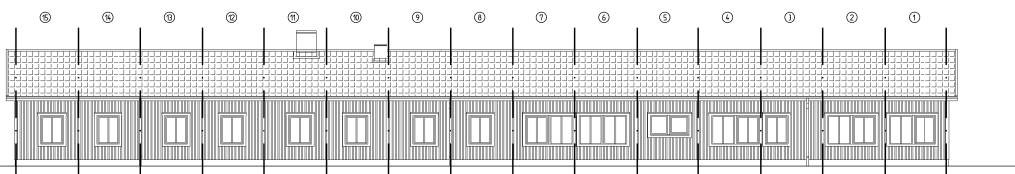

FASAD MOT NORDÖST

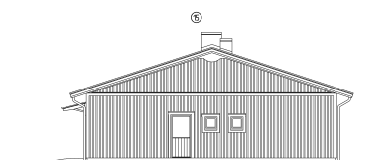

FASAD MOT SYDÖST

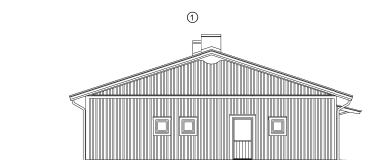

FASAD MOT NORDVÄST

SEF. 1  
LAGER SR11

SKALA 1:100 (A1) 0 5 10

0 2 4 6 8 10 12 14 16 18 20 Meter

| BY                | ART | BERÄKNAD AVSE | DATE | BY |
|-------------------|-----|---------------|------|----|
| RELATIONSHANDLING |     |               |      |    |
| S4295             |     |               |      |    |
| 2009-12-03        |     |               |      |    |
| FASAD             |     |               |      |    |
| 1:100             |     |               |      |    |
| A-30-3-012        |     |               |      |    |