

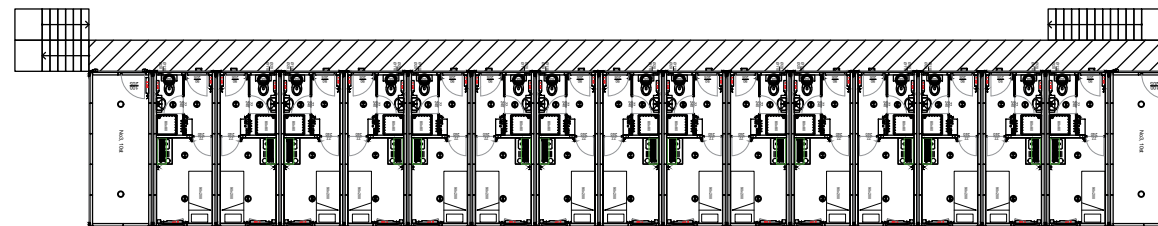


ELEVATION LÅNGSIDA

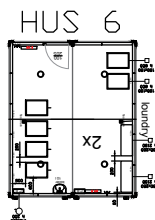


ELEVATION
KORTSIDA

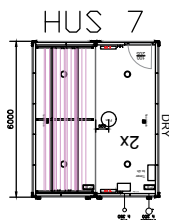

HUS 2
30 LGH + 4 FÖRRÅD

PLAN 1 & 2

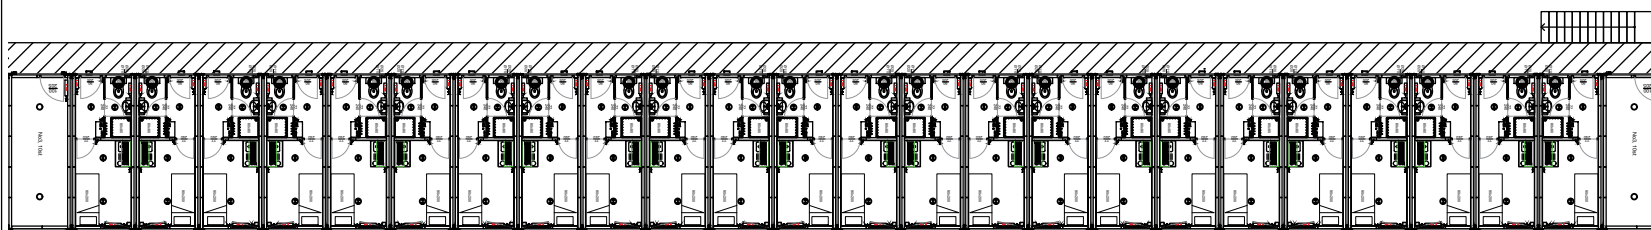

HUS 1
48 LGH + 4 FÖRRÅD

FÖRKLARINGAR

ALLA MÅTT I MILLIMETER
HÖJDER ANGIVNA I METER

PM yttre färgsättning:
RAL 9002 på samtliga moduler

FÖRESKRIFTER

BOENDEMODULER:

BOENDEMODULER UPPFÖRES I TVÅ VÅNINGAR
TOTALT 3 ENHETER MED SAMMANLAGT
108 STUDENTRUM a' 15 m²
TOTAL YTA STUDENTRUM 1620 m²

SERVICEFUNKTIONER UTÖVER BOENDERUM:
RUM FÖR TVÄTTSTUGA 2x30m²
RUM FÖR TORKRUM 2x30m²
STORT RUM FÖR SKÅPSFÖRVARING 150 m²
5 SMÅ RUM FÖR SKÅPSFÖRVARING a' 18 m²

HÄNVISNINGAR

SITUATIONSPLAN SKALA 1/500 SE RITNING
K0062016400004BL

ÖVERSIKTSRITNING SKALA 1/200 SE RITNING
K0062016400030BL

PLANER, FASADER SKALA 1/100 SE RITNING
K0062016400040BL

TVÄTTSTUGA, TORKRUM,
SKÅPSFÖRVARING, SKALA 1/100 SE RITNING
LÄGENHET MED TILLGÅNGLIGHET, EJ I SKALA
K0062016400050BL

LÄGENHET FÖR KADETTER 1/50 SE RITNING
LÄGENHET MED TILLGÅNGLIGHET 1/50 SE RITNING
K0062016400060BL

LÄGENHET FÖR KADETTER 1:25 SE RITNING
LÄGENHET MED TILLGÅNGLIGHET 1:25 SE RITNING
K0062016400070BL

	RELATIONSHANDLING		19-07-01	N
BET	ANT	ÄNDRINGEN ANSER	DATUM	SK
RELATIONSHANDLING				
S4304				
UPPDRAG NR		RITAD AV	HANDLAGGARE	
DATUM		ÄNDRADE		
17-12-22				
PRINCIP, PLANER OCH FASADER				
SKALA		NUMMER		BET
A1:100				
A3:200				