



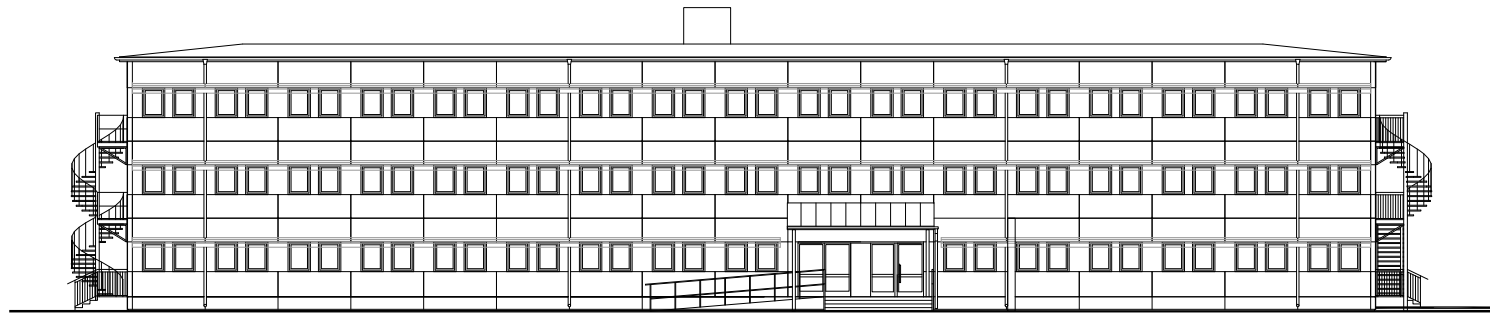

FASAD MOT NORDÖST

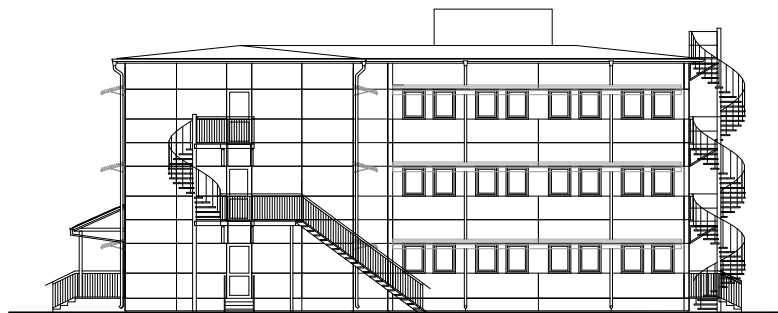

FASAD MOT NORDVÄST

SKALA 1:100
0 1 2 5 10
METER

BET	ART	ÄNDRINGEN AVSEER	SKALA	DATUM
RELATIONSHANDLING				
070 ADMINISTRATIV BYGGNAD				
RÄVELÅS 12, HÄRRYDA KOMMUN				
				
Göteborg Landvetter Airport				
A	Hanna Lidström Ark. Kont. AB			031-701 01 72
E				
K				
V				
N				
UPPDRAG NR 2010SW1		RITAD/KONTROLLER AV HL		HANDLÄGGARE HL
DATOR 2010.10.18		ANSÖKAN HANNA LIDSTRÖM		
FLYGPLATS GOT		PROJEKTNR 248022		ÄRENDENR LFV 2009-002579
070 ADMINISTRATIV BYGGNAD				
FASAD - NORDÖST, NORDVÄST				
SKALA	HALVSKALA	NUMMER		T BET
1:100	1:200	A40-3-070-0001-1		RELATIONSHANDLING