





FASAD MOT SYDVÄST

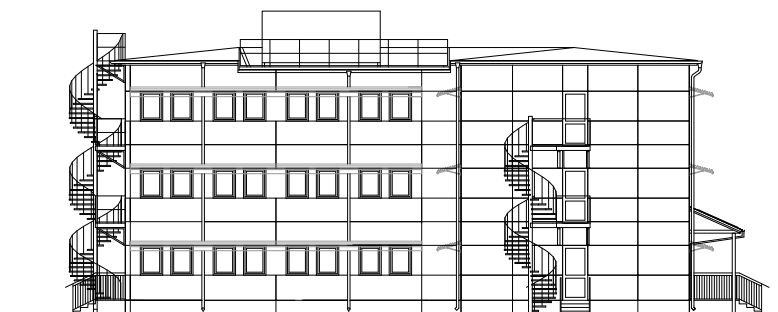

FASAD MOT SYDÖST

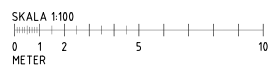

BET	ART	ANDRINGS AVSER	SGR	DATUM
RELATIONSHANDLING				
070 ADMINISTRATIV BYGGNAD				
RÄVELÅS 12, HÄRRYDA KOMMUN				
 swedavia SWEDISH AIRPORTS				
Göteborg Landvetter Airport				
A	Hanna Lidström Ark. Kont. AB			031-701 01 72
E				
K				
V				
N				
UPPDRAG NR	RITAD/KONSTR. AV		HANDELSÄGARE	
2010SW1	HL		HL	
DATUM	ANSÖKARE			
2010.10.18	HANNA LIDSTRÖM			
FLYGPLATS	PROJEKTNR		ÄRENDENR	
GOT	248022		LFV 2009-00257	
070 ADMINISTRATIV BYGGNAD				
FASAD - SYDVÄST, SYDÖST				
SKALA	ITALYSKALA	NUMMER	T BET	
1:100	1:200	A40-3-070-0002-1	RELATIONSHANDLING	
GA STR				