


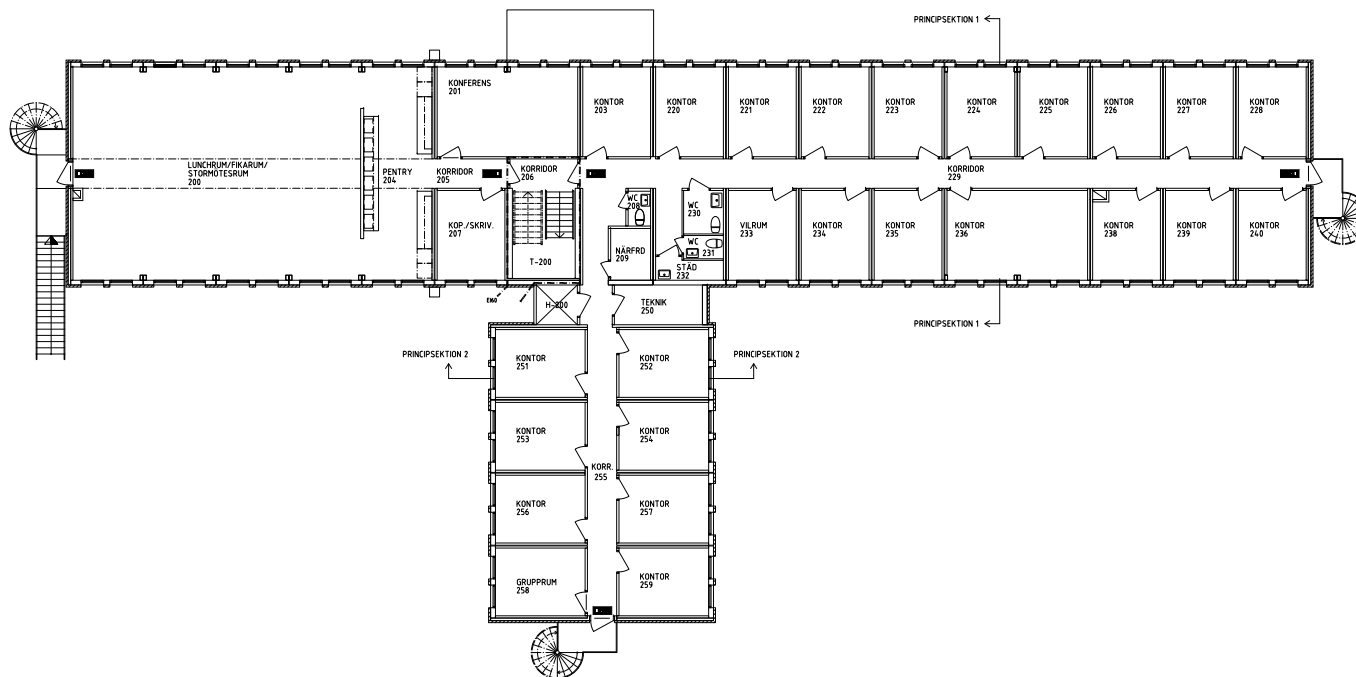

FÖRKLARINGAR

SE
A40-070-01

BET	ANT	ÄNDRINGEN AVSEER	SKALA	DATUM
-----	-----	------------------	-------	-------

RELATIONSHANDLING

070 ADMINISTRATIV BYGGNAD

RÄVELÅS 12, HÄRRYDA KOMMUN



Göteborg Landvetter Airport

A	Hanna Lidström Ark. Kont. AB	031-701 01 72
---	------------------------------	---------------

E		
---	--	--

K		
---	--	--

V		
---	--	--

N		
---	--	--

--	--	--

UPPDRAG NR	BITAD/KONSTR. AV	HANDELSGÄLLE
------------	------------------	--------------

2010SW1	HL	HL
---------	----	----

DATUM	ANSVARIG	
-------	----------	--

2010.10.18	HANNA LIDSTRÖM	
------------	----------------	--

FLYGPLATS	PROJEKTNR	ÄRENDENR
-----------	-----------	----------

G01	248022	LFV 2009-002579
-----	--------	-----------------

070 ADMINISTRATIV BYGGNAD

PAN 2

SKALA	ITALYSKALA	NUMMER	T BET
-------	------------	--------	-------

1:100	1:200	A40-1-070-2110-1	
-------	-------	------------------	--

GA RIN RELATIONSHANDLING

SKALA 1:100
0 1 2 5 10
METER