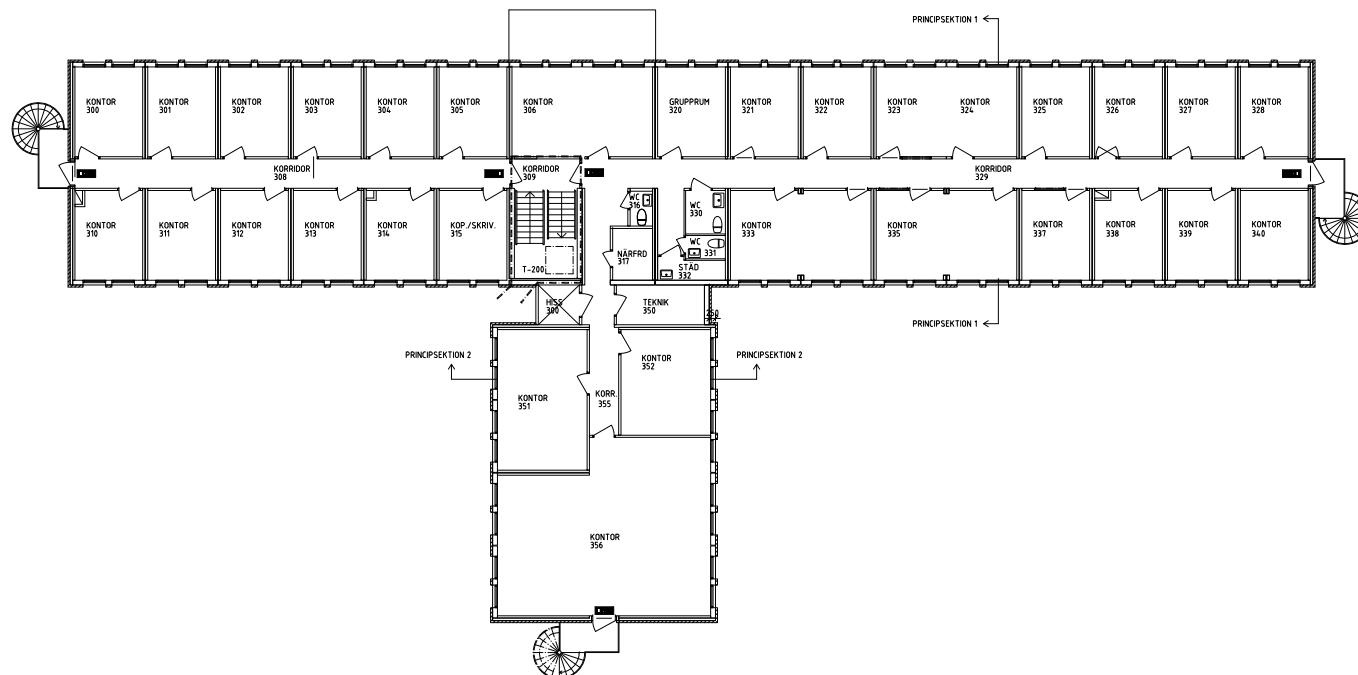


FÖRKLARINGAR

SE
A40-070-01

SKALA 1:100

0 1 2 5 10
METER

BET ANT ANDRAGEN AVSER SON DATUM

RELATIONSHANDLING

070 ADMINISTRATIV BYGGNAD

RÄVELÅS 12, HÄRRYDA KOMMUN



Göteborg Landvetter Airport

A Hanna Lidström Ark. Kart. AB 031-701 01 72

E

K

V

N

UPPDRAG NR 2010SW1

BITAD/KONSTR. AV HL

HUSÄGARE HANNA LIDSTRÖM

FLYGPLATS GOT

PROJEKTNR 248022

ARENDENR LFV 2009-002579

070 ADMINISTRATIV BYGGNAD

PAN 3

SKALA 1:100

HVALSKALA 1:200

NUMMER A40-1-070-3110-1

T BET RELATIONSHANDLING