


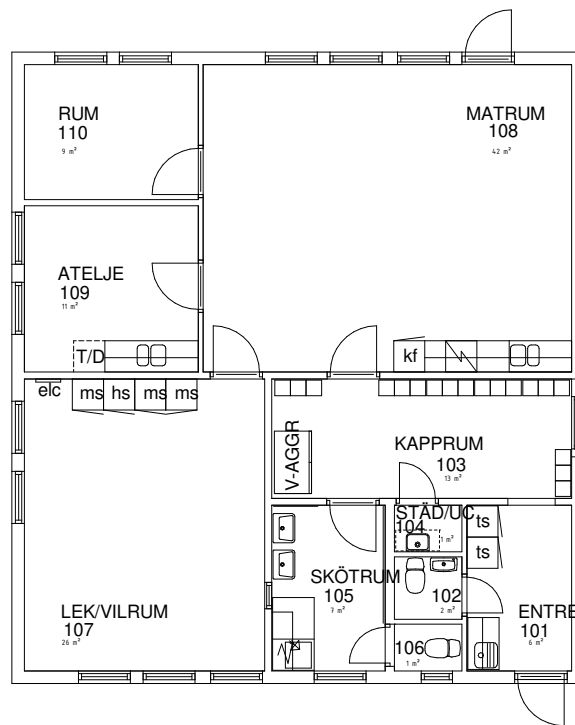

BET	ÄNDRINGEN AVSEER	DATUM	SOÖN
RELATIONSHANDLING			
S4350			
MODULHUSET AB			
UPPGIFTSNUM		REVISORISNUM. AV	HANDLAGGARE
DATUM		ANMÄRKNING	
2020-04-28			
SKALA		NUMMER	BET
A1 1:50			
A3 1:100			