


S4392

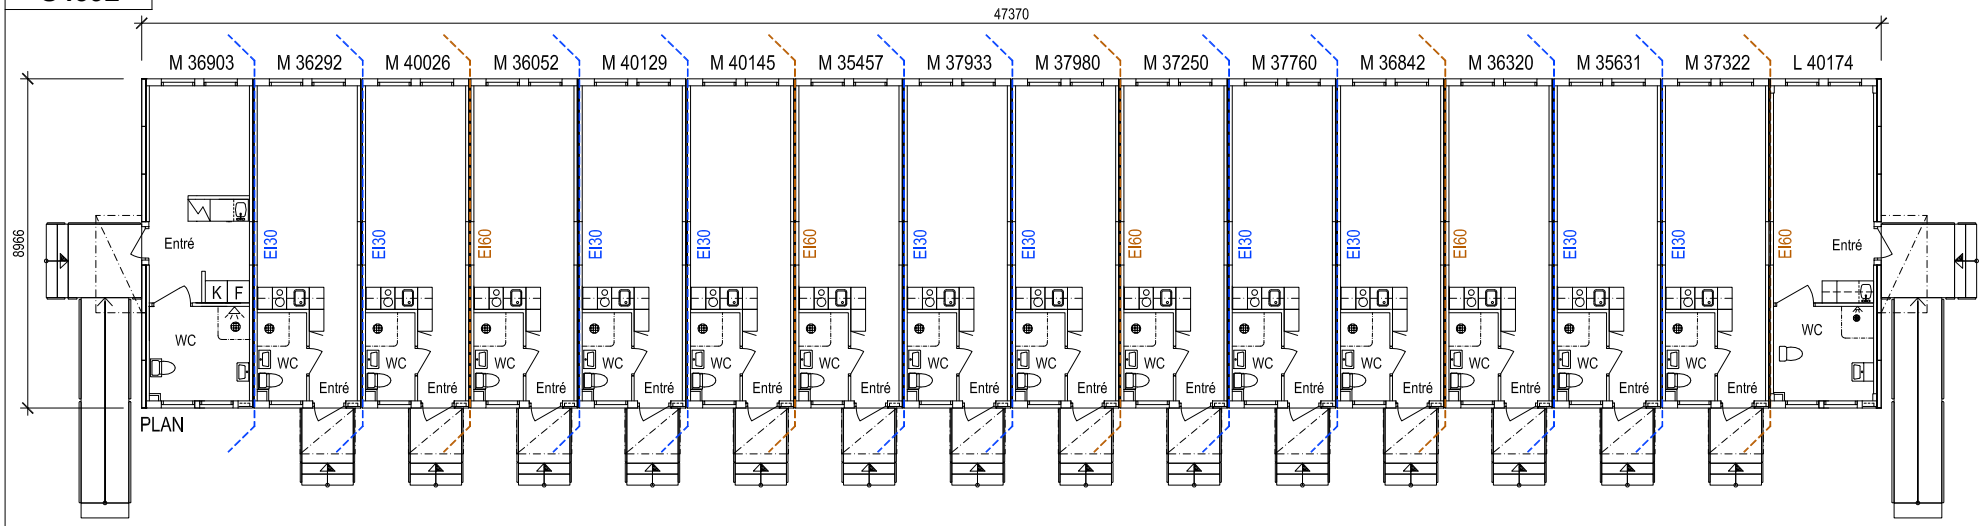


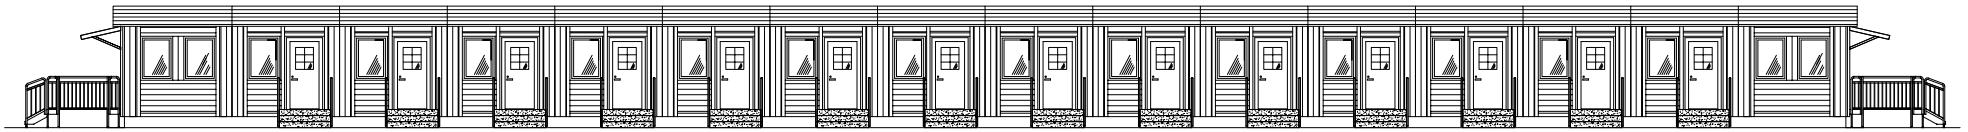


FASAD LÅNGSIDA ENTRÉER

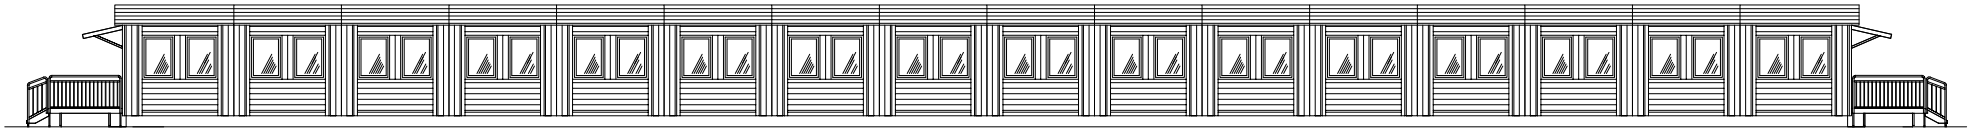


FASAD LÅNGSIDA BAKSIDA

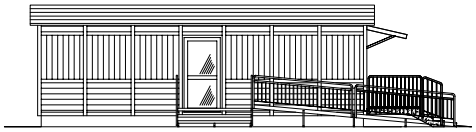

FASAD GAVEL

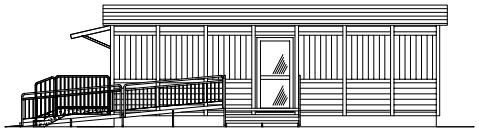

FASAD GAVEL

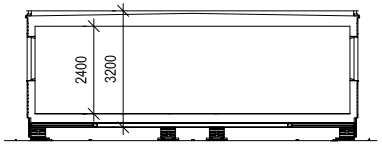

PRINCIPSEKTION

0 m 5 m 10 m

SKALA 1:100

Rev	Revideringen avser	Datum	Sign

Handling: **RELATIONSHANDLING**

Fastighetsbeteckning:

S4392

Tillfällig boendepaviljong

Plan - fasad - principsektion

Modulserie	Antal		
	16st		
Datum	Skala	Ritning nr	Rev
	1:100 (A2)		